
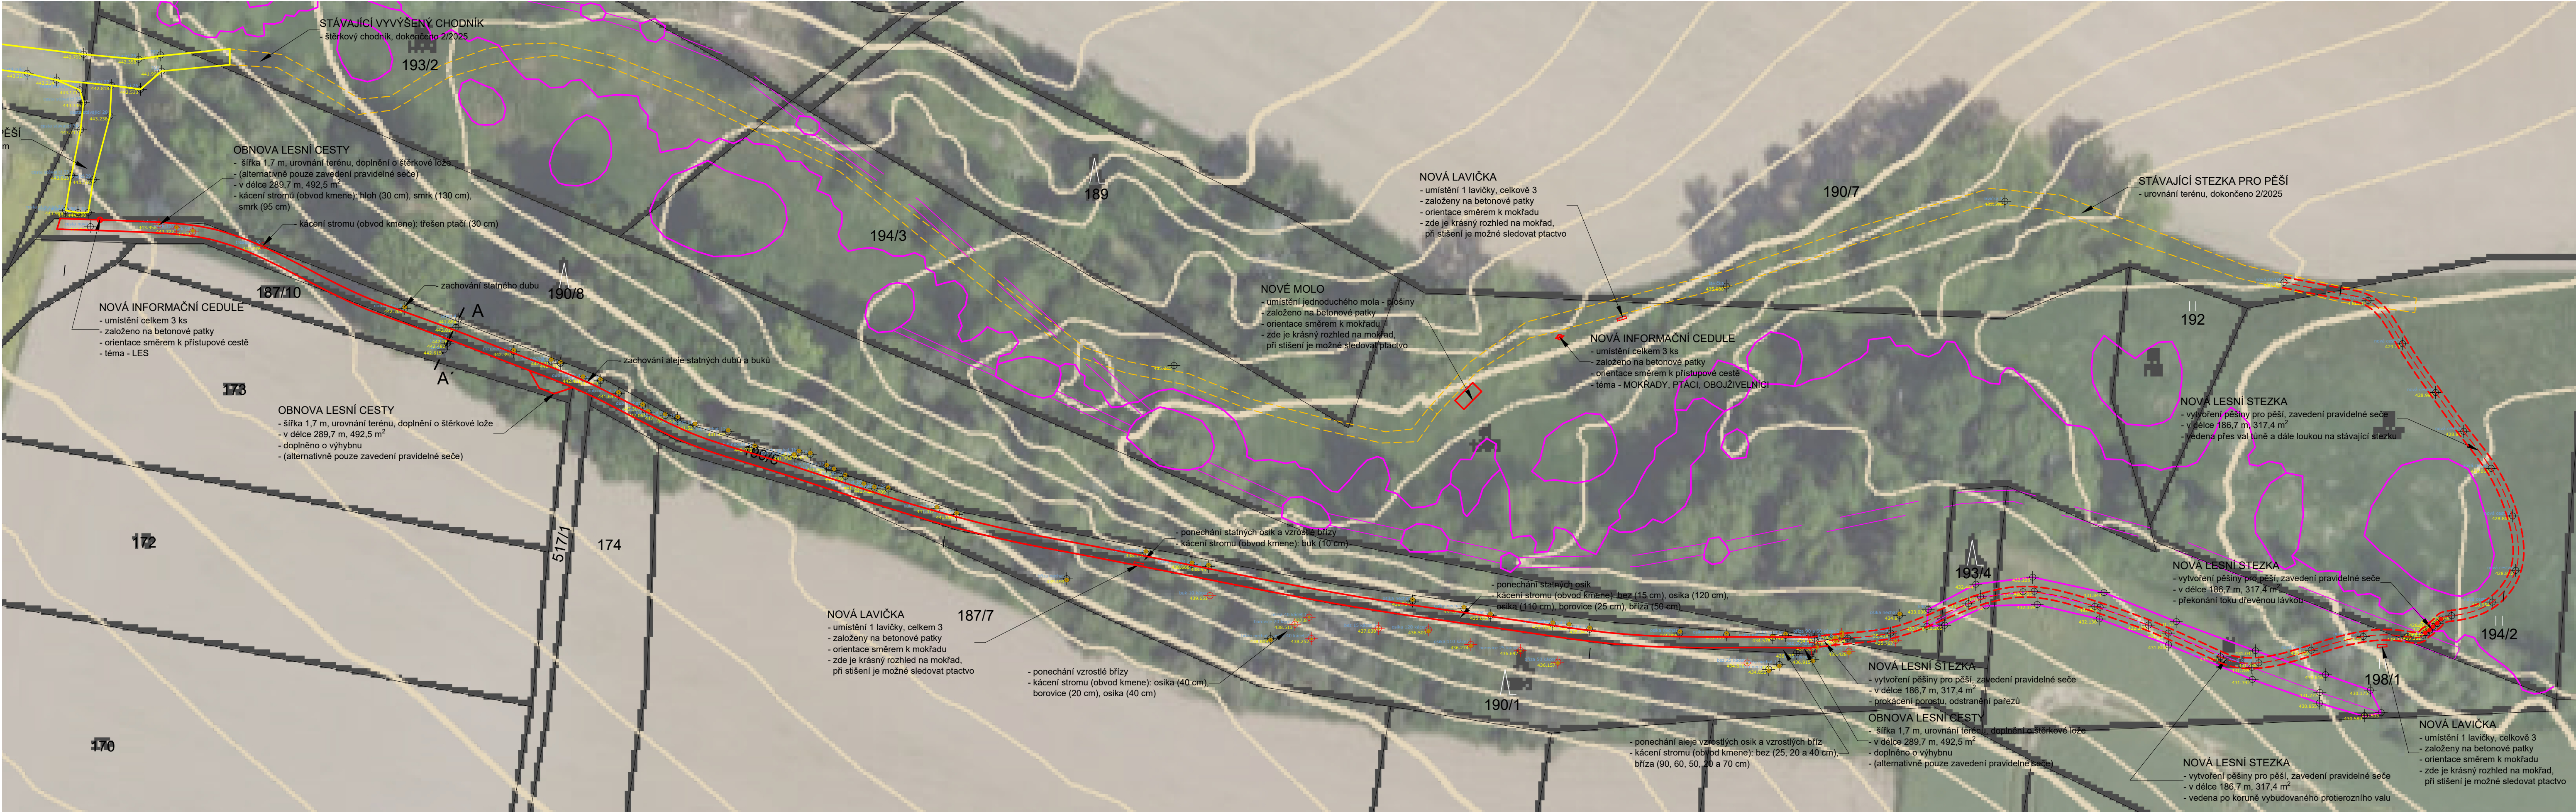



KOORDINAČNÍ SITUAČNÍ VÝKRES - UPRAVEN DLE SKUTEČNÉHO UMÍSTĚNÍ DŘEVĚNÝCH PRVKŮ A CEDULÍ

M 1 : 500

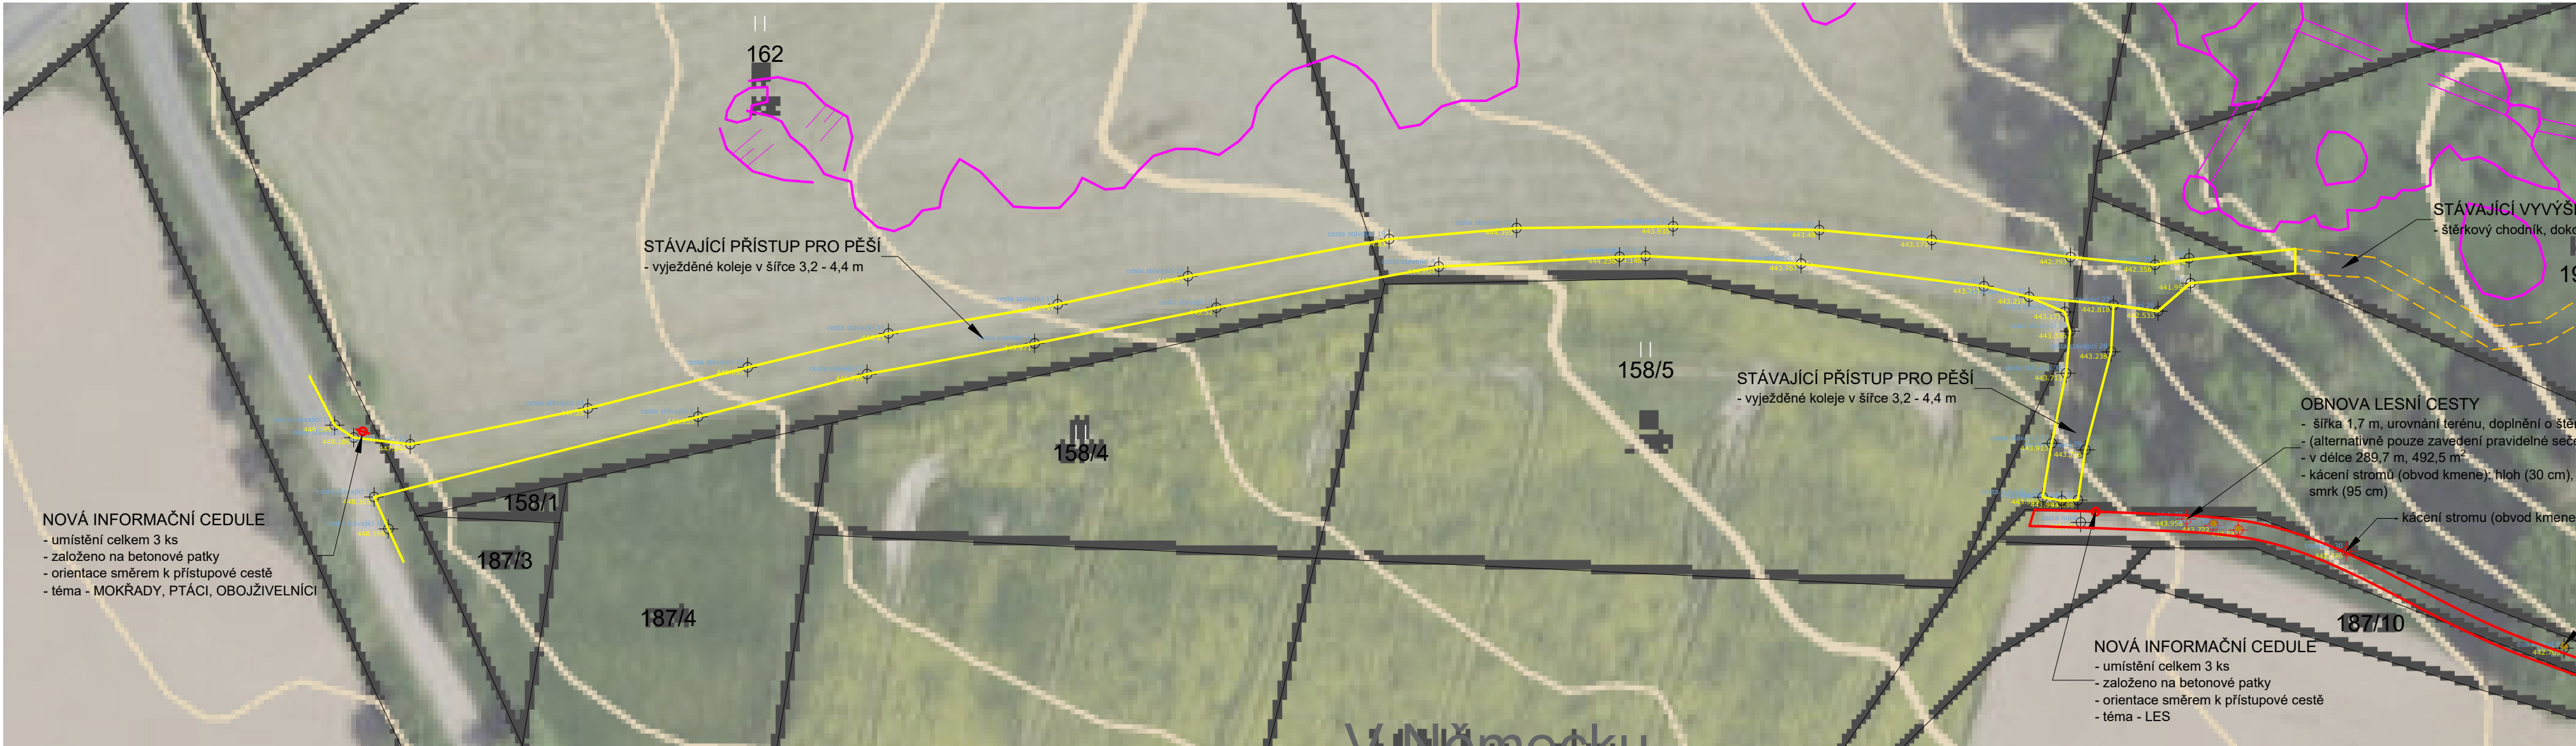

VZOROVÝ PŘÍČNÝ ŘEZ A - A'

M 1 : 50

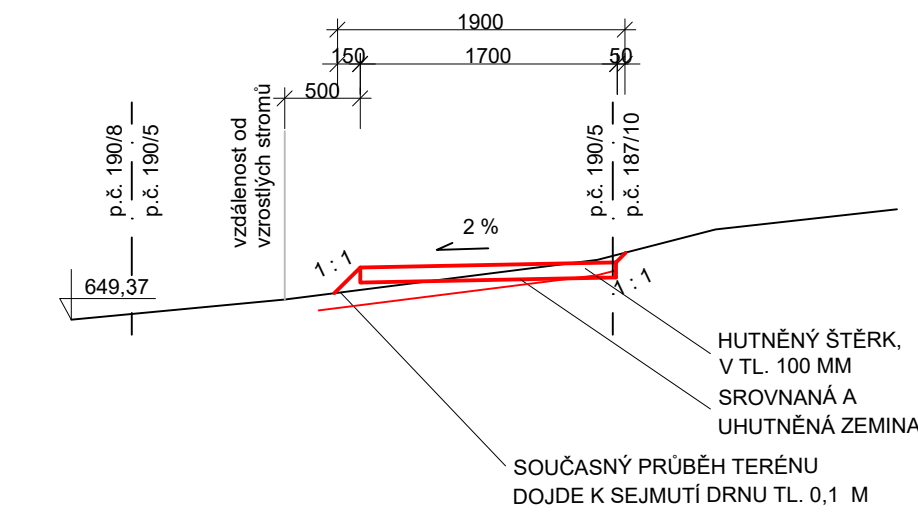

NEJPRVE BUDE STRHNUT DRN, POTÉ SE UROVNÁ TERÉN, TAK ABY STEZKA BYLA VE SKLONU 2%, ZEMNÍ PRÁCE BUDOU PROVEDENY S VYROVNANOU BILANCÍ PŮVRCH. BUDE NÁSLEDNĚ UHUTNĚN VÁLCEM. PRO VĚTŠÍ STABILITU BUDE STEZKA DOPLNĚNA U HUTNĚNÉ ŠTĚRKOVÉ LOŽE V MOCNOSTI 0,1 M.

SOUŘADNICOVÝ SYSTÉM: S - JTSK
VÝŠKOVÝ SYSTÉM: BPV

VED. PROJEKTU		VYPRACOVAL	ZODP. PROJEKTANT		
		Bc. Pavel Oulehla	Ing. Martin Trefl		
INVESTOR		Obec Košice u Kutné Hory, Košice 46, Košice			
MÍSTO STAVBY		k.ú. Košice u Nepoměřic, okr. Kutná Hora			
AKCE					
LESNÍ STEZKA KOŠICE U KUTNÉ HORY					
DRUH VÝKR.		KOORDINAČNÍ SITUAČNÍ VÝKRES		DATUM	5/2025
				MĚŘÍTKO	1 : 500
				FORMAT	A1
				STUPĚŇ	-
				VERZE PD	Č. VÝKRESU
					C.3